



TOMASZ KOKOSZKA  
32-700 Bochnia, Ul. Kazimierza Wielkiego 18  
tel. 0-14 61 231 00, kom. 0-507 132 616  
NIP. 868-159-49-37 REGON 851808950

woj. małopolskie  
powiat : Bochnia  
gmina: Nowy Wiśnicz  
obręb: Królówka

# Inwentaryzacja powykonawcza

objektu wykonanego w ramach projektu „MOJE BOISKO ORLIK 2012”  
wraz z przyłączami wody, kanalizacji sanitarnej i deszczowej.

Skala 1:500

Sekcja mapy 173.234.04 (406)


Lokalizacja przyłączy jest zgodna z ZUDP 578/11

mgr inż. TOMASZ KOKOSZKA  
GEODETA UPRAWNIONY  
na podstawie świadectwa nr 19036  
wydanego przez Głównego Geodetę Kraju  
ul. J. Słowackiego 1  
32-700 Bochnia, tel. 0607 132 616

STAROSTWO POWIATOWE W BOCHNIE  
Powiatowy Ośrodek Dokumentacji  
Geodezyjnej i Kartograficznej  
Wyeksponowane na niniejszej  
mapie obiekty, które wlane zostały  
z inwentaryzacji i dokumenty  
przebiegu inwentaryzacji  
z dnia 18.05.2012 r. 1806.04-5  
18.05.2012 r.

Z up. Starosty  
inż. Henryk Chłopek  
INSPEKTOR w Powiatowym  
Dokumentacji Geodezyjnej i Kartograficznej

## Szczegółowa lokalizacja obiektów małej architektury (ławek z siedziskami polipropylenowymi)

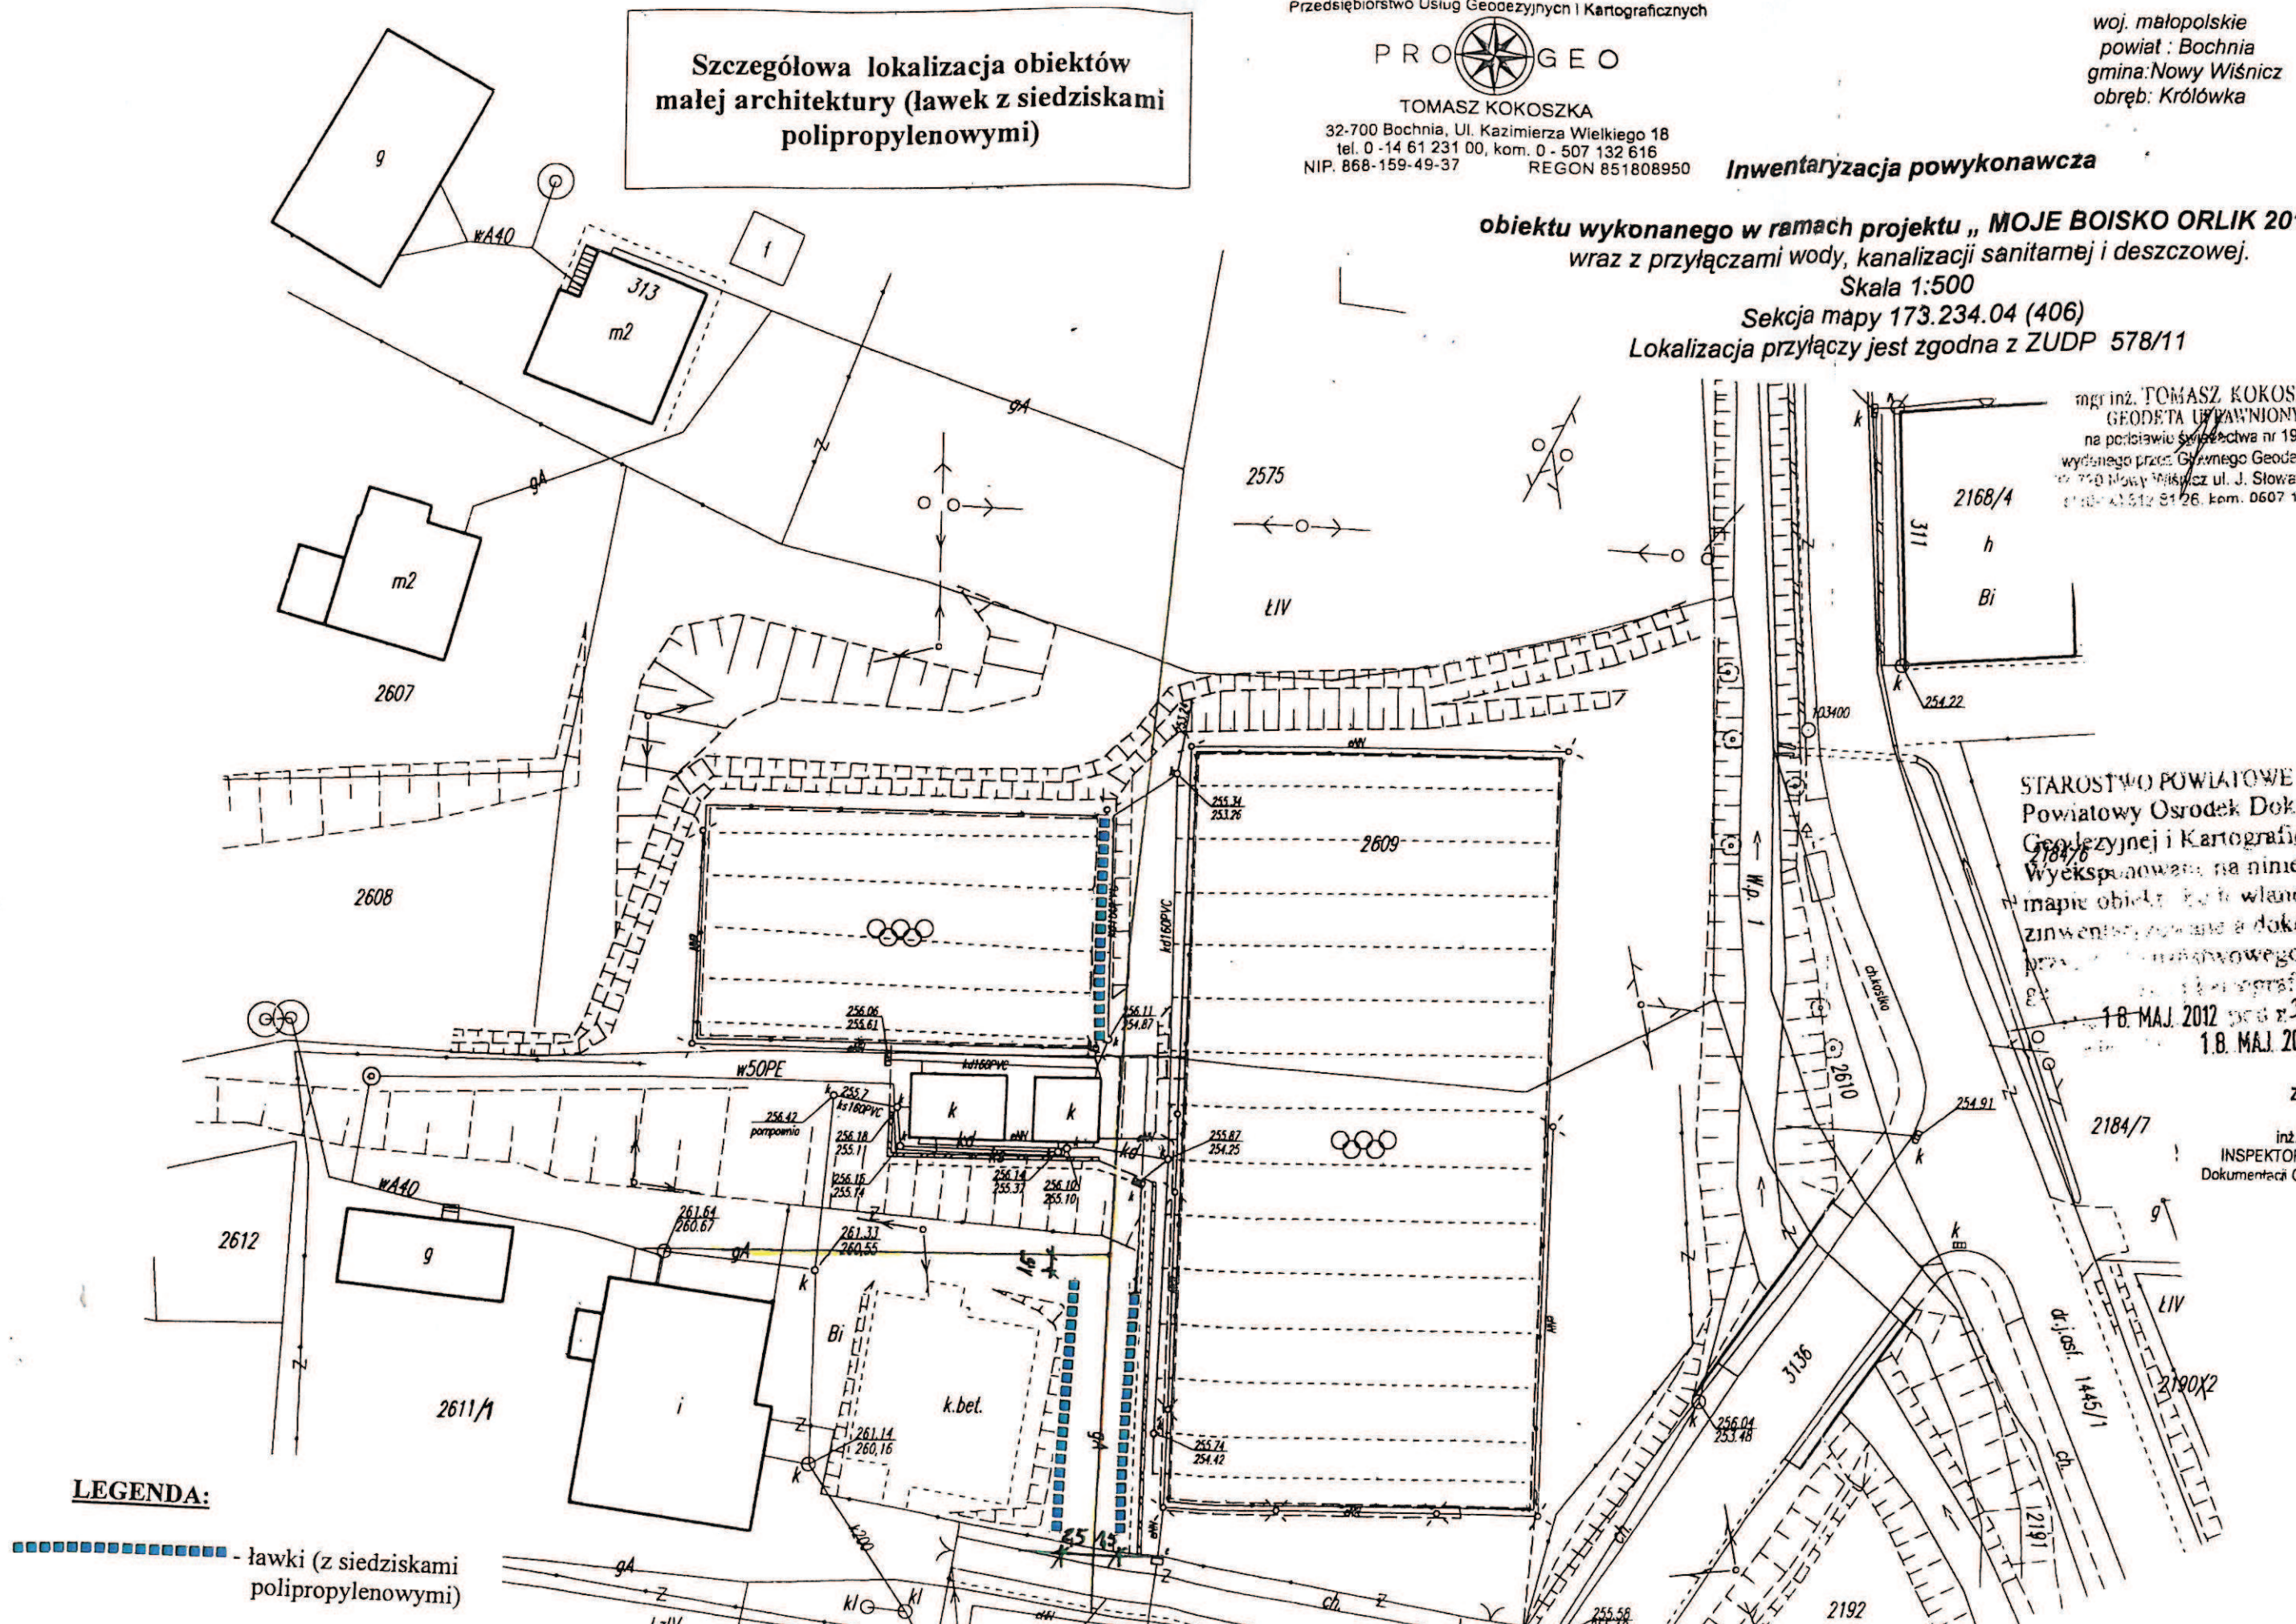

### LEGENDA:

..... ławki (z siedziskami polipropylenowymi)